

Ref. RE- tegninger for nød/evakuasj. etc


BRANNSYMBOLER

- | | | | |
|--|------------------------------|--|-------------------------------------|
| | Dranningsplan | | Utgang |
| | Nødsutløser | | Vakteringsstasjon |
| | Manuell alarmknapp | | Rømningsvei |
| | Manuell utløser for røykåbde | | Riktfelt |
| | Brannslange | | Brannslangeposenside korridorveggen |
| | Advarsel for brannvesen | | Dør (800) (Dør/År) |
| | Pukkelt belegg | | |
- Skala: 1:100
 Bredde: 800 mm (1,00-1,00) (800)
 Høyde: 2000 mm (1,20-1,20) (2000)
 Dørhøyde: 2000 mm (1,20-1,20) (2000)
 Dørbredder og
 Se-til: med åpning og lukket på
 alle vegger

Rev./nr	Beskrivelse	Dato	Utgitt	Avgr.
01	Endret lnt, aksele	05.08.19	AD	M
02	Endr i trappetrin og opplysningsvakter	11.05.15	AD	M
03	Endr i trappetrin og opplysningsvakter	11.05.15	AD	M
04	Endr i trappetrin og opplysningsvakter	05.02.15	AD	M
05	Endr i trappetrin og opplysningsvakter	12.08.14	AD	M
06	Endr i trappetrin og opplysningsvakter	12.08.14	AD	M



Tilakshaver		SI BUSKERUD OG VESTFOLD	
Prosjekt			
CAMPUS RINGERIKE STUDENTBOLIGER			
Status:			
<input type="checkbox"/> Anmeldelse	Gnr. 37	Bnr. 207	Areal 946 m2
<input type="checkbox"/> Forsølg	Tegnet AD	Kontroll M6	Format A1
<input type="checkbox"/> Prosjekteringsunderlag			Mål 1:100
<input checked="" type="checkbox"/> Som bygget			
PLAN 1	Tegn nr. 12109-B1	Prosj.nr. 12109	Dato 24.04.15
			Rev./nr 4/2

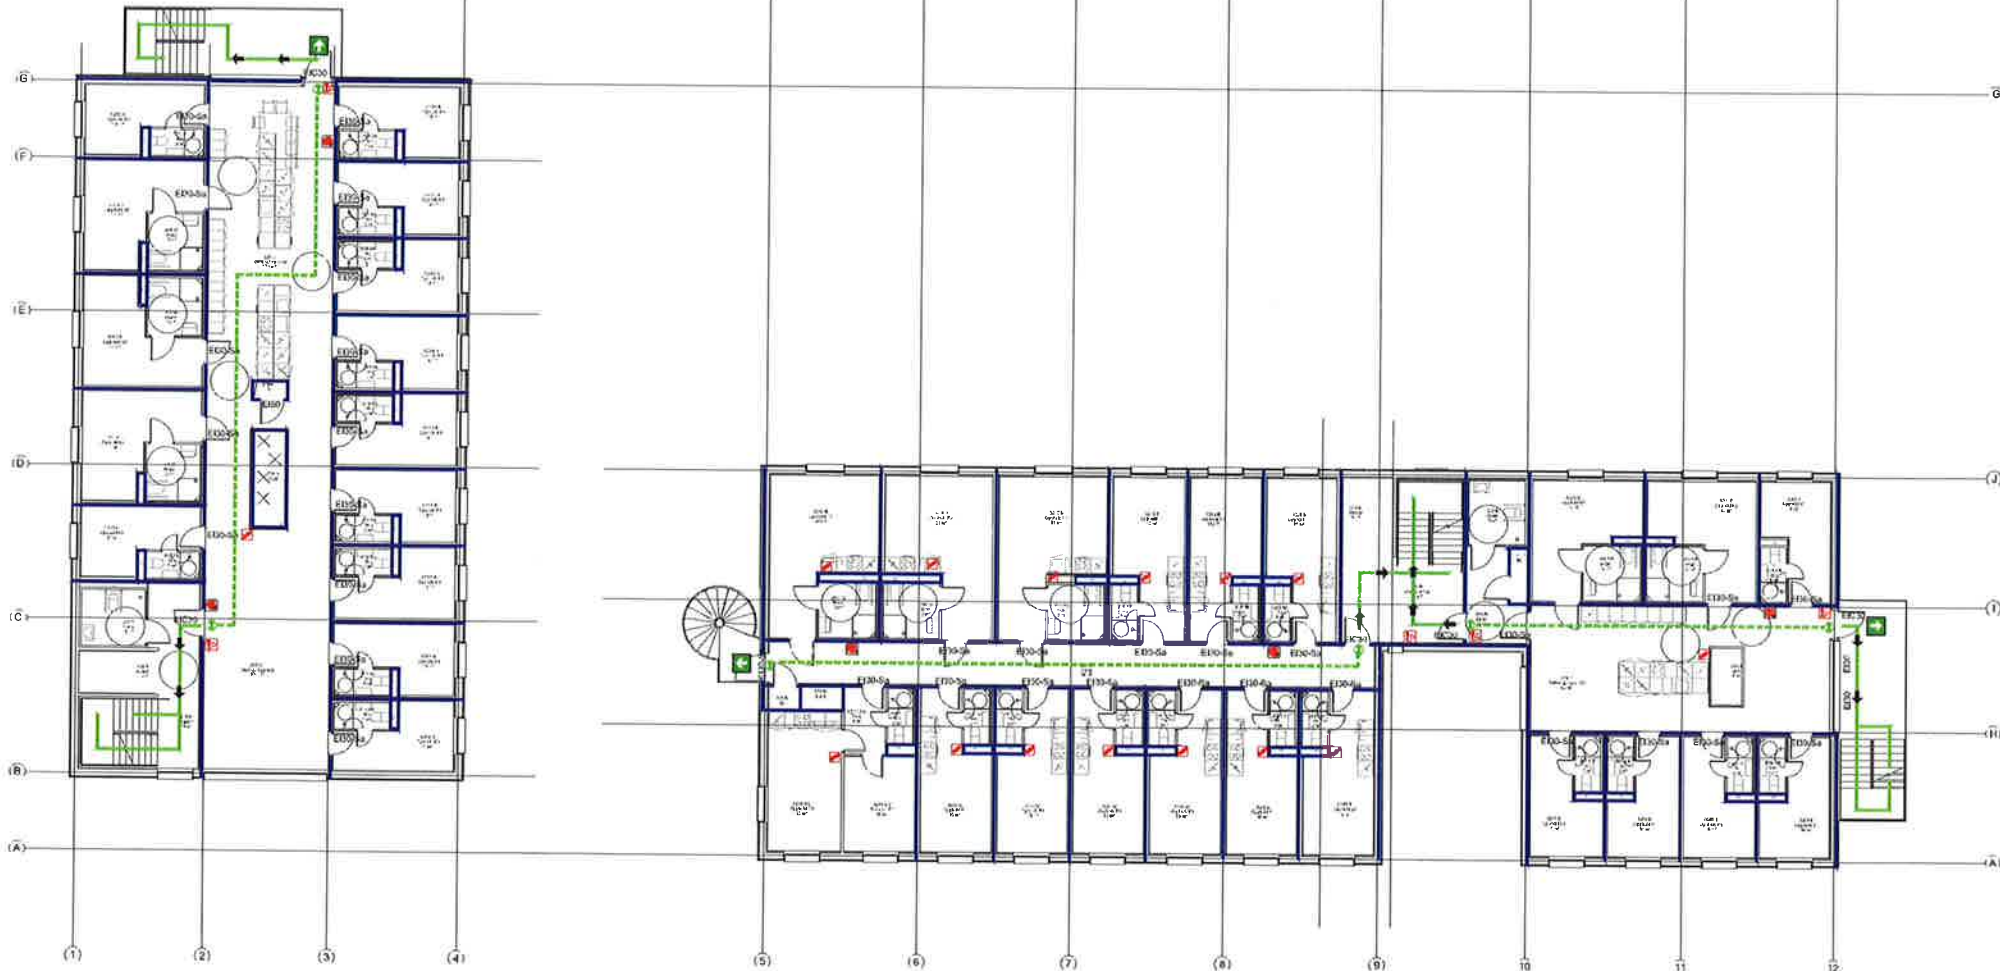

Dato	Beskrivelse	Delt	Utført	Kontrollert
03.09.98	Endret utv. vindu	MS	MS	MS
12.05.98	Endret brukeranlegg i kjøkkenskap og vasker	MS	MS	MS
01.10.98	Endret brukeranlegg, kjøkkenskap, for å gjensvare innlegg bl.	MS	MS	MS
06.03.02	Endret brukeranlegg, alle flytende i egne trekkveier	MS	MS	MS
01.09.15	Endret brukeranlegg, BIL, utkast	MS	MS	MS
02.03.15	Plan for opparbeidelse over dør 512	MS	MS	MS



Tiltakshaver
SI BUSKERUD OG VESTFOLD



Prosjekt
CAMPUS RINGERIKE STUDENTBOLIGER

Status: <input type="checkbox"/> Anmeldelse <input type="checkbox"/> Forløpelig <input type="checkbox"/> Prosjekteringsunderlag <input checked="" type="checkbox"/> Som bygget	Gnr.	Bnr.	Areal	Rev.
	37	207	948 m ²	06
	Tegnet	Kontroll	Format	Mål
AD	MS	A1	1:100	
PLAN 2	Tegn. nr.	Prosj. nr.	Dato	Rev./Oppg.
	12105-B2	12105	24.04.15	4/2

Ref. B.E.- tegningen for mark/utv. etc.
BRANNSYMBOLER

Kvalitet brannmelder	Røttinger
Dråkslange	Brannslippe
Utgang	Værneringspuls

Dør:
 OSC 10+15-15-15
 E20 10+15-15-15
 E22 10+15-15-15
 C 10+15-15-15
 C 10+15-15-15

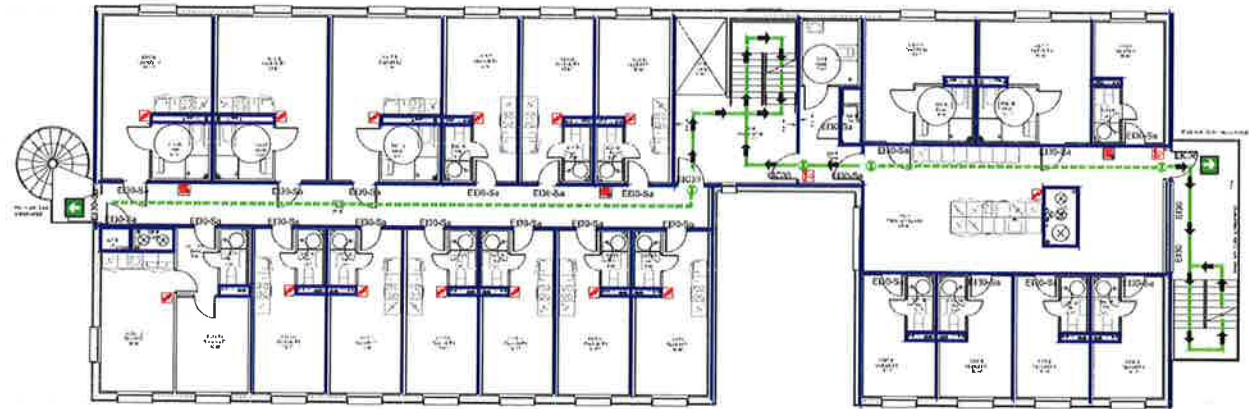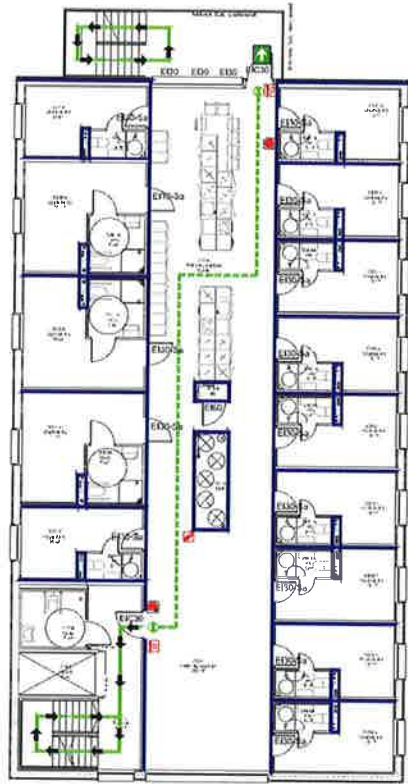

Ref. RE - tegninger for ned/ledelse etc

BRANNSYMBOLER	
Manuell brannmelder	Alarmnett
Brannslange	Fluktrute
Brannsløpe	Brannmeldingsnettets kontrollkrets (300 (300)) (0,2A/10s)

Blatt nr.	Beskrivelse	Dato	Utrett	Kont.
01	Revisjon B1, e110-5a	28.06.15	MS	MS
02	Endring brannsløpe og utgangsskilt C	11.05.16	MS	MS
03	Endring brannsløpe, bygg A og E, B113, T1 2. etasje og bygg B	19.06.16	MS	MS
04	Endring brannsløpe, bygg A og E, B113, T1 2. etasje og bygg B	05.08.16	MS	MS
05	Endring brannsløpe og utgangsskilt	17.08.16	MS	MS
06	Endring brannsløpe og utgangsskilt	12.05.16	MS	MS





Tilskshaver
SI BUSKERUD OG VESTFOLD

Prosjekt
CAMPUS RINGERIKE STUDENTBOLIGER

Status:	Gnr.	Bnr.	Areal	Rev.
<input type="checkbox"/> Anmeldelse	37	207	948 m2	06
<input type="checkbox"/> Forløpig	Tegnet	Kontroll	Format	Mål
<input type="checkbox"/> Prosjekteringsunderlag	AD	MS	A1	1:100
<input checked="" type="checkbox"/> Som bygget				

PLAN 3	Tegn. nr.	Prosj. nr.	Dato	Rev./Bl.
	12105-03	12105	24.04.15	4/2

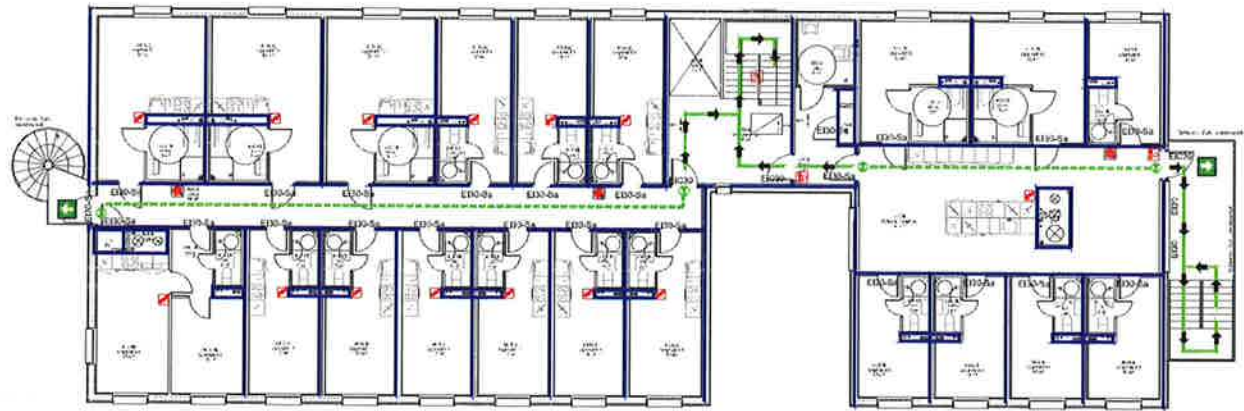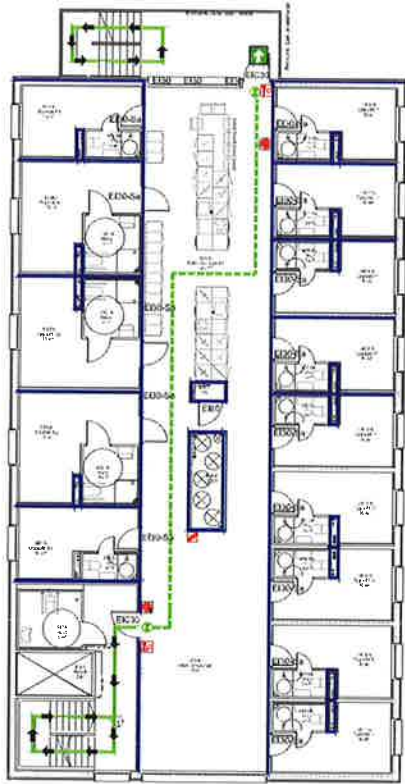

Kaf. 02 - tegning for medfølgende

BRANNSYMBOLER

- | | |
|---------------------|---|
| Manuell brannmelder | Ranntrykspil |
| Brannslange | Følger |
| Brannsløppe | Brannrisikobegrensende inntakslinje E100 (980) (G04/v4) |
| Utgang | Dør |
| Markeringsskilt | Dør med innsluttet (100) |

Bil nr	Beskrivelse	Dato	Tilrett	Rev
01	Endret BR 441421	28.01.18	AD	MS
02	Endret brannmelder, sprøsløyte og dør 5	17.02.17	AD	MS
03	Endret brannmelder, bygg A og B BK13, T1 2 trappene i bygg B	11.09.18	AD	MS
04	Endret brannmelder, atk. tegner og røykåker	05.03.18	AD	MS
05	Brannmelder i bygning B, BK13	11.08.18	AD	MS
06	Flytter brannmelder, red 214a B10	12.10.18	AD	MS





Tilråkshaver
SI BUSKERUD OG VESTFOLD

Prosjekt
CAMPUS RINGERIKE STUDENTBOLIGER

Status:	Gnr	Bnr	Areal	Rev
<input type="checkbox"/> Anmeldelse	37	207	948 m ²	06
<input type="checkbox"/> Foreløpig	Tegnel	Kontroll	Format	Mål
<input type="checkbox"/> Prosjekteringsunderlag	AD	MS	A1	1:100
<input checked="" type="checkbox"/> Som bygget				

PLAN 4	Tegn nr	Prosj nr	Dato	RSK/RSK
	12165-B4	12105	24.04.15	472

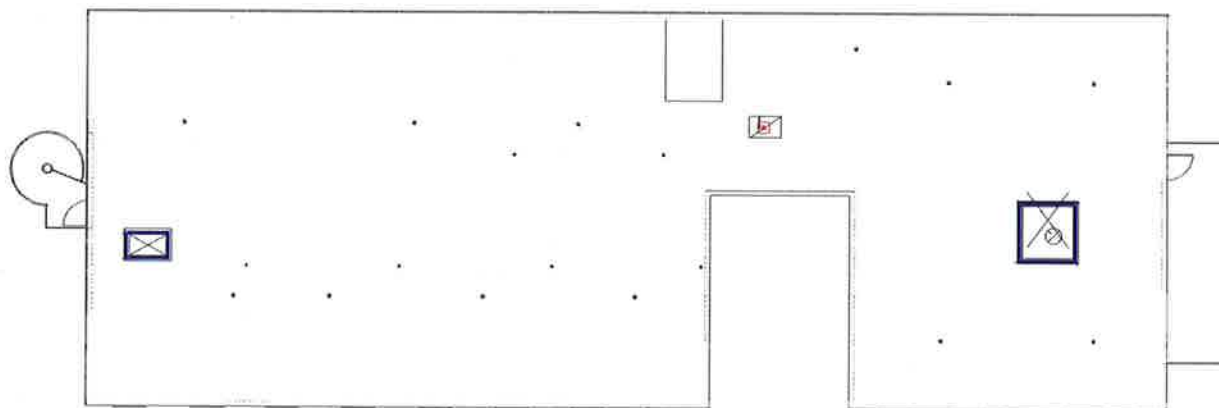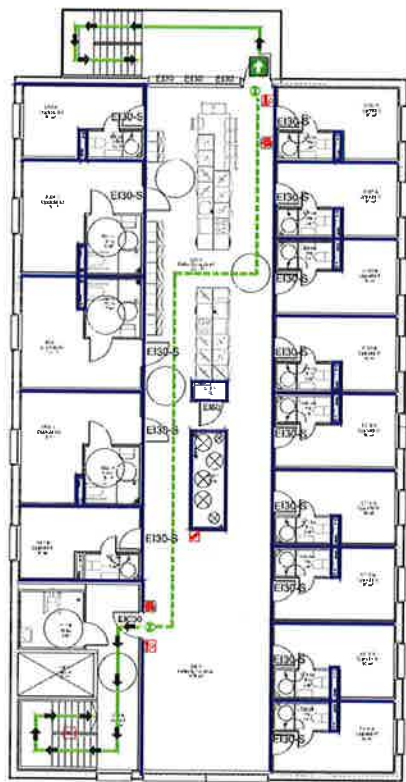


Ref. NSC - tegninger for ned/løslags etc

BRANNSYMBOLER	
	Manuell brandmelder
	Brandkappe
	Røykåker
	Brandslappe
	Utgang
	Markeringer
	Kjøringsskil
	Fluktrute
	Brandsløsløst område

Dato	Beskrivelse	Utgitt	Rev.
25.08.18	Endre Bt, arkitekt	AD	05
18.02.18	Endre konstruksjon for utgang ved stas 5	AD	05
11.09.18	Endre konstruksjon og utgang fra stas 5 til 2. etasje	AD	05
05.01.18	Endre konstruksjon, alle røykåker og brandslapper	AD	05
11.09.18	Endre konstruksjon og arkitekt	AD	05



Tilakshaver			
SI BUSKERUD OG VESTFOLD			
Prosjekt			
CAMPUS RINGERIKE STUDENTBOLIGER			
Status:	Gnr.	Bnr.	Areal
<input type="checkbox"/> Anmeldelse	37	207	390 m ²
<input type="checkbox"/> Føreløp	Tegnet	Kontroll	Format
<input type="checkbox"/> Prosjektiveundersøkt	AD	MS	A1
<input checked="" type="checkbox"/> Som bygget	Prosj nr.	Dato	Rev.
PLAN 5	12109-B5	24.04.18	42

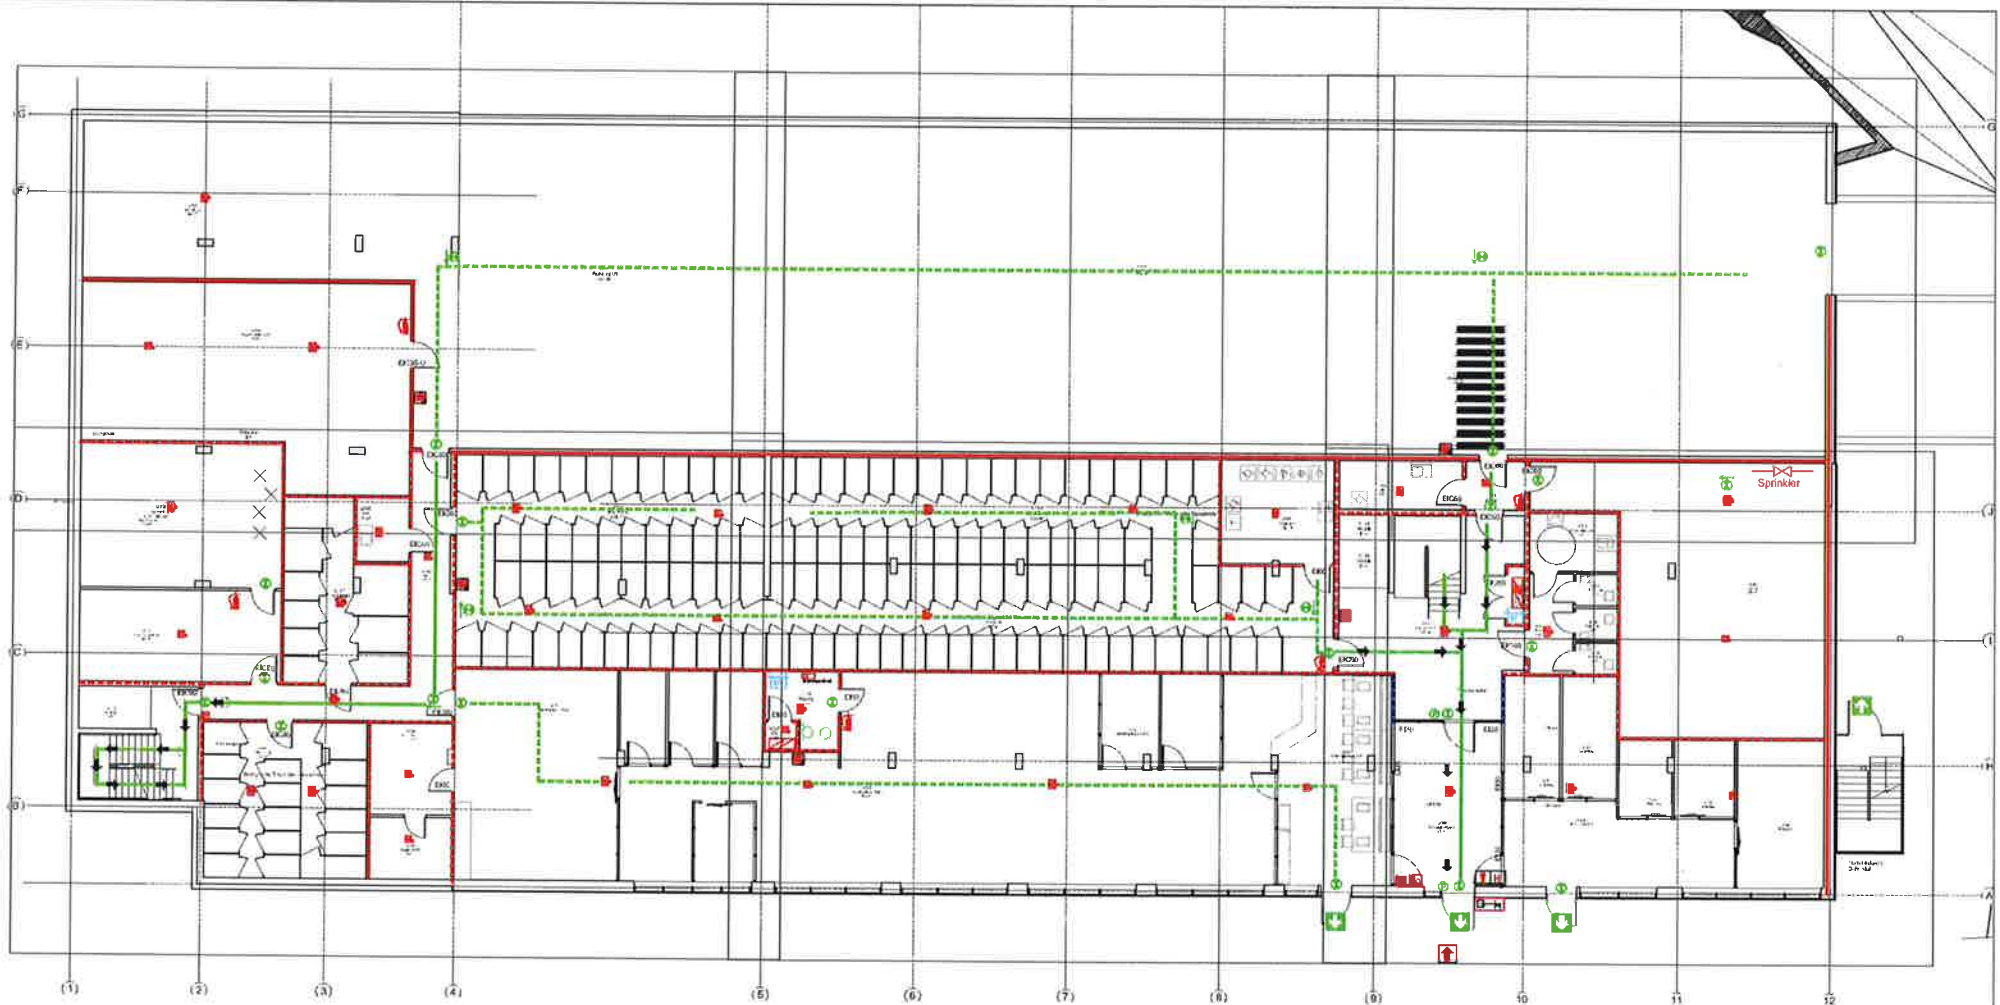

05	Utdrag av byggesaks 1.6	12.05.16	AD	MS
06	Endret planering i kommunenhet 1.6	12.05.16	AD	MS
07	Endret brannregulering 1.6	11.02.16	MS	MS
08	Endret til. utskilt	07.02.16	AD	MS
09	Endret brannregulering 2. etasje	03.10.15	AD	MS
10	Endret brannregulering	15.09.15	AD	MS
11	Endret utskilt	17.06.15	AD	MS
12	Endret utskilt	04.05.15	AD	MS
13	Endret utskilt	07.02.15	AD	MS
Dato				
Utrett				

Ref. BIC- tegninger for ned/utskilt etc.

BRANNSYMBOLER


- Hoved brannstanspunkt
- Hoved brannstanspunkt
- Hovedstue
- Utløser for røykåler
- Sprinklernett
- Brannslange
- Brannslangeapparat
- Adkomst for brannvesenet
- Utgang
- Parallell ledning

- Merkeplakat m/ røytig
- Merkeplakat
- Røytig
- Plakat
- Brannslangeapparat brannstanspunkt
- Brannslangeapparat brannstanspunkt



Tiltakshaver
SI BUSKERUD OG VESTFOLD

Prosjekt CAMPUS RINGERIKE			
Status:	Gr. 37	Bnr. 207	Areal 2007 m ²
<input type="checkbox"/> Anmeldelse			Rev. 09
<input type="checkbox"/> Forutvalg	Tegnel. AD	Kontroll MS	Format A1
<input checked="" type="checkbox"/> Som bygget			Mål 1:100
Tegnr. nr. 12105-BU1	Prosj.nr. 12105	Dato 24.04.16	FOLIO/BLAD 2/2

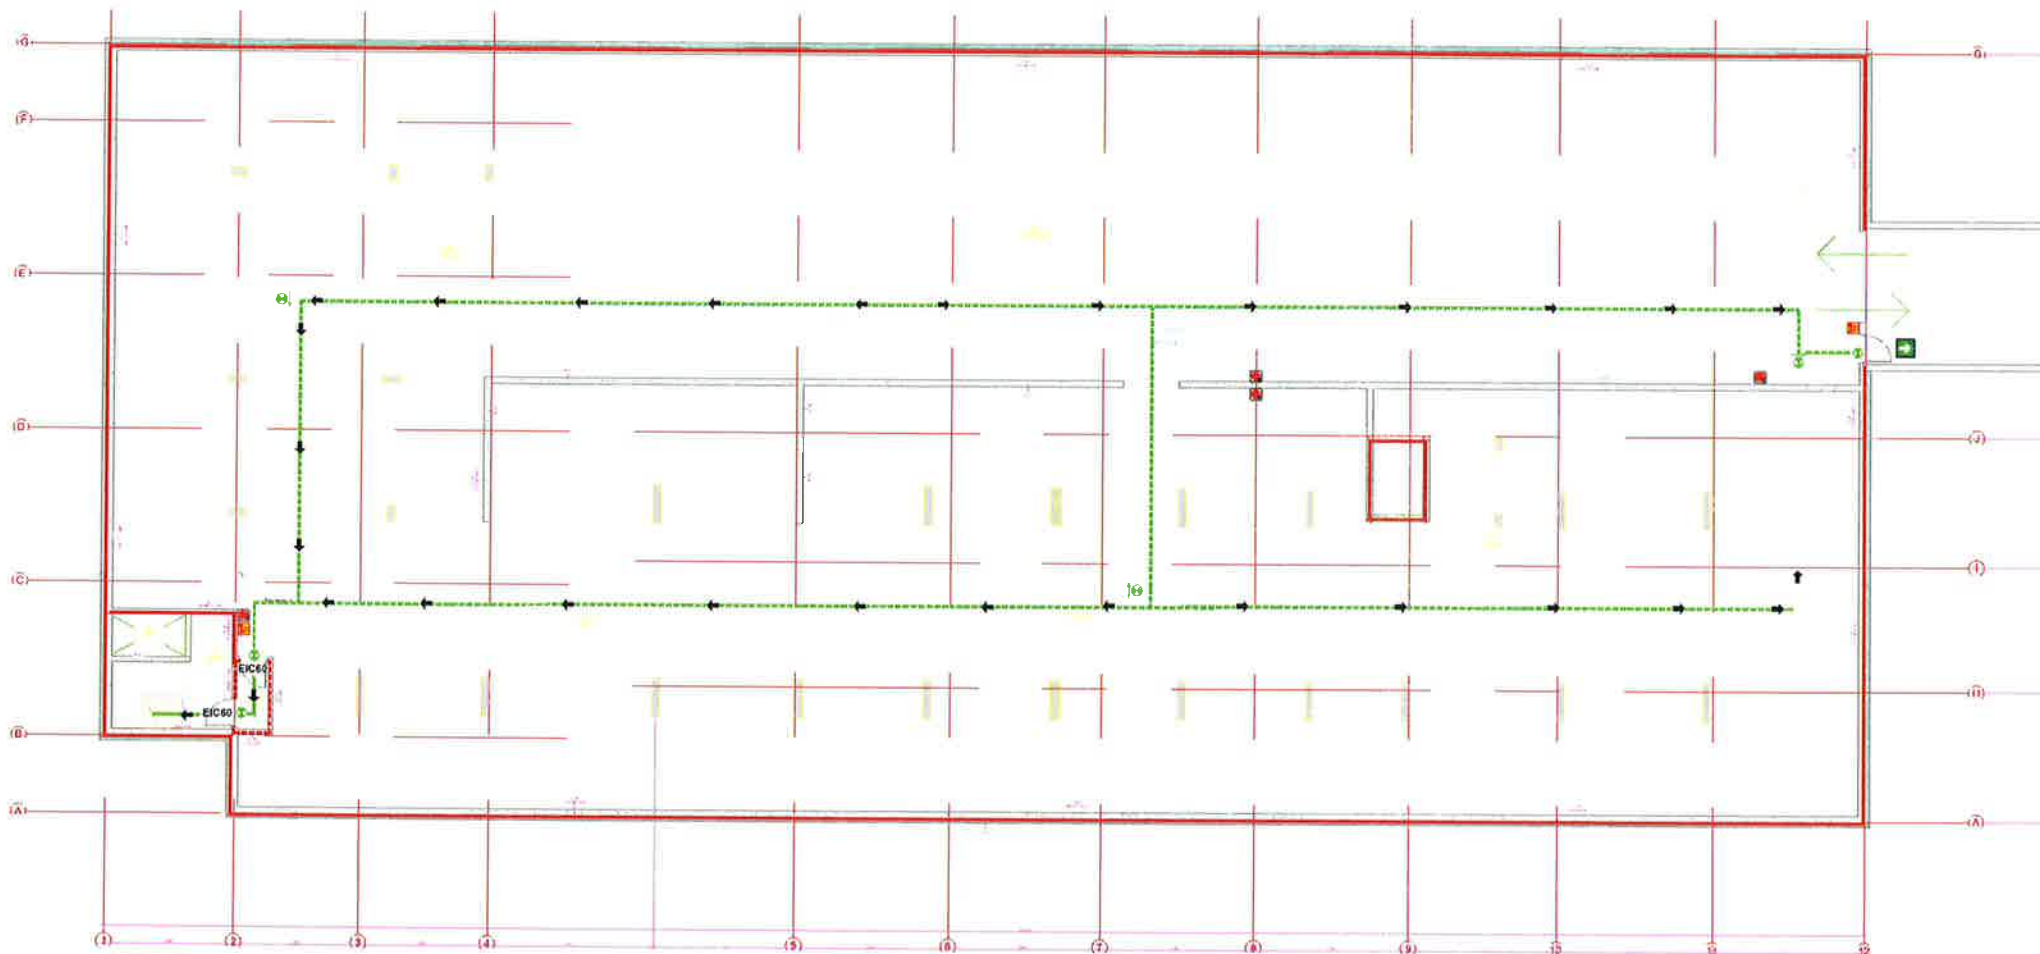

Ref. RE- tegninger for ned/dedalya etc

BRANNSYMBOLER	

Revisjon	Beskrivelse	Dato	Utrett	Godt.
01	Endret innarbeid	07.08.10	AD	MS
02	Endret innarbeid	04.08.10	AD	MS
03	Endret brannmelder	14.08.10	AD	MS
04	Endret brannmelder BSL 2	04.08.10	AD	MS
05	Endret brannmelder BSL utløst	07.08.10	MS	MS
06	Fjerner brannmelder stus utløst røring	12.02.11	AD	JFB



Tilakshaver
SI BUSKERUD OG VESTFOLD

Prosjekt
CAMPUS RINGERIKE STUDENTBOLIGER

Status:	Gnr.	Bnr.	Areal	Rev.
<input type="checkbox"/> Anmeldelse	37	207	2807 m ²	06
<input type="checkbox"/> Forløpelig	Taget	Kontroll	Format	Mål
<input type="checkbox"/> Prosjekteringsunderlag	AD	MS	A1	1:100
<input checked="" type="checkbox"/> Som bygget	Tegn. nr.	Prosj. nr.	Dato	RKL/BL
PLAN U2	12105-BU2	12105	24.04.15	2/2